

Reseña Vértice Geodésico

10-may-2025

Número.....: 65663
Nombre.....: Corral de Vacas
Municipios: Gálvez
Provincias: Toledo
Fecha de Construcción.....: 01 de mayo de 1983
Pilar sin centrado forzado...: 1,20 m de alto, 0,30 m de diámetro.
Último cuerpo.....: 1,00 m de alto, 1,00 m de ancho.
Total cuerpos.....: 1 de 1,00 m de alto.

Coordenadas Geográficas:

Sistema de Ref.:	ED 50	ETRS89
Longitud.....:	- 4° 18' 29,9531"	- 4° 18' 34,70574" ±0.065 m
Latitud.....:	39° 43' 02,6562"	39° 42' 58,31890" ±0.063 m
Alt. Elipsoidal...:		776,180 m ±0.08 (BP)
Cálculos:	01 de enero de 1987	01 de noviembre de 2009 Elipse de error al 95% de confianza.

Coordenadas UTM. Huso 30 :

Sistema de Ref.:	ED 50	ETRS89
X.....:	387856,29 m	387746,245 m
Y.....:	4397285,90 m	4397078,781 m
Factor escala....:	0,999754819	0,999755134
Convergencia...:	- 0° 50' 010"	- 0° 50' 13"


Altitud sobre el nivel medio del mar: 722,853 m. (BP)

Situación:

Situado en una linde donde hay una piedra con un círculo y punto pintado en rojo.

Acceso:

En Gálvez, en el punto donde hay dos carteles flechas que dicen: "Navahermosa 20" y el otro "Polán 13, Toledo 31", se sigue por el camino hacia el N. para tomar el camino de Melque, por el que se siguen 3 Km. Desde aquí, hacia la derecha y campo a través, se sube a lo largo de la parcela hasta la parte alta de la linde donde está el vértice, a 100 m. del camino. Accesible a cualquier vehículo.

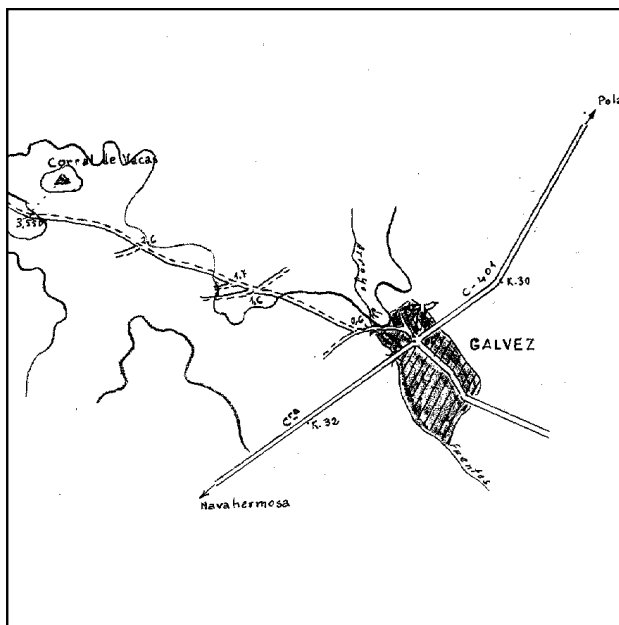

Observaciones:

Informe del estado del Vértice: [InfoRG.pdf](#)

Horizonte GPS:

Despejado

Cartografía de situación

10-may-2025

Escala 1:25.000

065663 Corral de Vacas

Coordenadas ETRS89. Huso 30

