

Reseña Vértice Geodésico

10-may-2025

Número.....: 40313
Nombre.....: El Cabezuelo
Municipios: Castroserracín
Provincias: Segovia
Fecha de Construcción.....: 01 de enero de 1997
Pilar sin centrado forzado...: 1,20 m de alto, 0,30 m de diámetro.
Último cuerpo.....: 0,50 m de alto, 1,00 m de ancho.
Total cuerpos.....: 1 de 0,50 m de alto.

Coordenadas Geográficas:

Sistema de Ref.:	ED 50	ETRS89
Longitud.....:	- 3° 47' 41,1494"	- 3° 47' 45,90083" ±0.07 m
Latitud.....:	41° 23' 22,8973"	41° 23' 18,76589" ±0.075 m
Alt. Elipsoidal...:		1215,712 m ±0.071 (BP)
Cálculos:		01 de noviembre de 2009 Elipse de error al 95% de confianza.

Coordenadas UTM. Huso 30 :

Sistema de Ref.:	ED 50	ETRS89
X.....:	433551,08 m	433442,595 m
Y.....:	4582403,32 m	4582196,543 m
Factor escala....:	0,999654334	0,999654516
Convergencia...:	- 0° 31' 32"	- 0° 31' 35"

Altitud sobre el nivel medio del mar: 1162,151 m. (BP)

Situación:


En la parte más alta de una meseta conocida como el Cabezuelo, en el borde S., sobre una pared de rocas y a unos 20 m. al E. de una chaparra solitaria. Se pintó en rojo sobre una roca el punto de situación del vértice.

Acceso:

Saliendo del pueblo de Castroserracín en dirección a Urueñas se llega al cruce con la carretera que viene de Castro de Fuentidueña donde está la parada del BUS. Y a partir de aquí siguiendo por la carretera se llega a un camino que sale a mano izda., tomando éste se llega al vértice (ver croquis), los últimos metros de pared de roca, el acarreo de materiales habrá que hacerlo a mano

Horizonte GPS:

Despejado

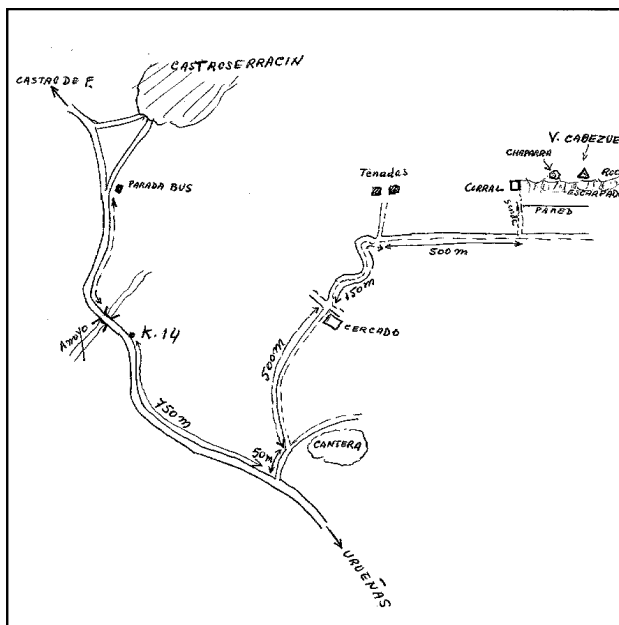

Observaciones:

No pertenece al bloque de compensación.
Vértice observado con GPS.

Cartografía de situación

10-may-2025

Escala 1:25.000

040313 El Cabezuelo

Coordenadas ETRS89. Huso 30

